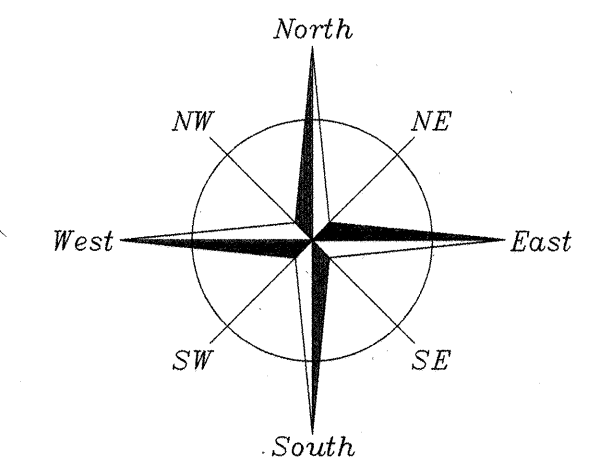
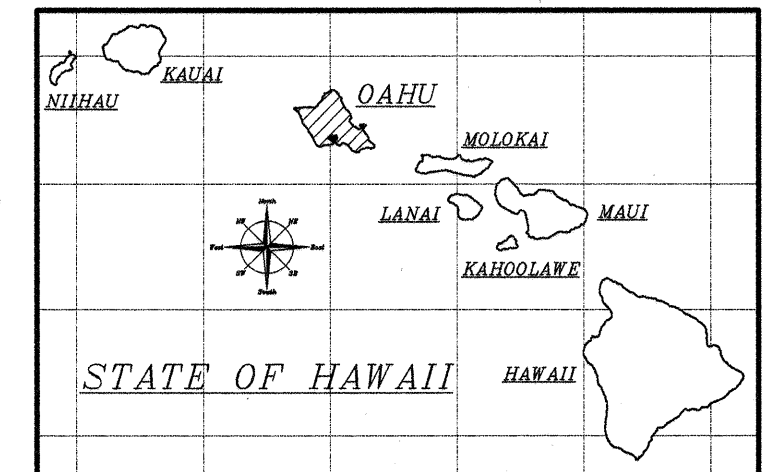
 


ORIGINAL PLAN	SURVEY PLOTTED BY _____ DATE _____
NOTE BOOK	DRAWN BY _____
	TRACED BY _____
	DESIGNED BY _____
	QUANTITIES BY _____
No. _____	CHECKED BY _____







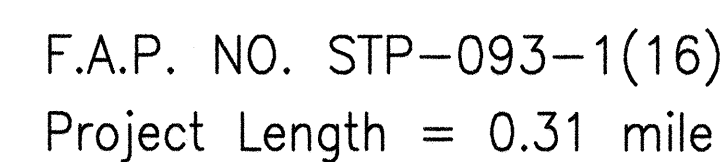
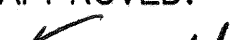
MILE POST 8.22 TO MILE POST 8.32


RESIDENT ENGINEER

7/16/98
DATE



DEPARTMENT OF TRANSPORTATION STATE OF HAWAII	
APPROVED: <div style="text-align: center; margin-top: 20px;">  </div>	<div style="text-align: center; margin-top: 20px;">  </div>
DIR. OF TRANSPORTATION	DATE
SHEET No. 1 OF 1 SHEETS	